

# Deckblatt

Luftbilder: © GeoBasis-DE / GeoInformation Bremen 2019  
 Biotypen: Kartierung durch Ökologis GmbH (2018, 2019, 2020) und PGG (2020); Legende siehe letzte Seite

Index	Art der Änderung	Datum	Zeichen	Freigabe
	1. Deckblattänderung: Berücksichtigung der Trassenänderungen	01.11.2021	PS	St

Projekt  
**Fernwärme-Verbindungsleitung**

Auftraggeber  
**wesernetz** wesernetz Bremen GmbH  
 Am Gaswerkgraben 2  
 28197 Bremen  
 Ein Unternehmen von **swb**

Planverfasser	Datum	Zeichen
 Rembertistraße 30   28203 Bremen Tel 0421-699025-0   Fax 0421-699025-99 Mail bremen@pgg.de   Internet www.pgg.de	bearbeitet	01.11.2021 LE
	gezeichnet	01.11.2021 LE
	geprüft	Bremen, 01.11.2021 St

Teilvorhaben  
 --

Projektnr.  
 2805


Planbezeichnung | Planinhalt  
**Bestandsplan Biototypen**

Plan-Nr.  
 Anlage 14-1

Index  
 1

Maßstab  
 1:2.000



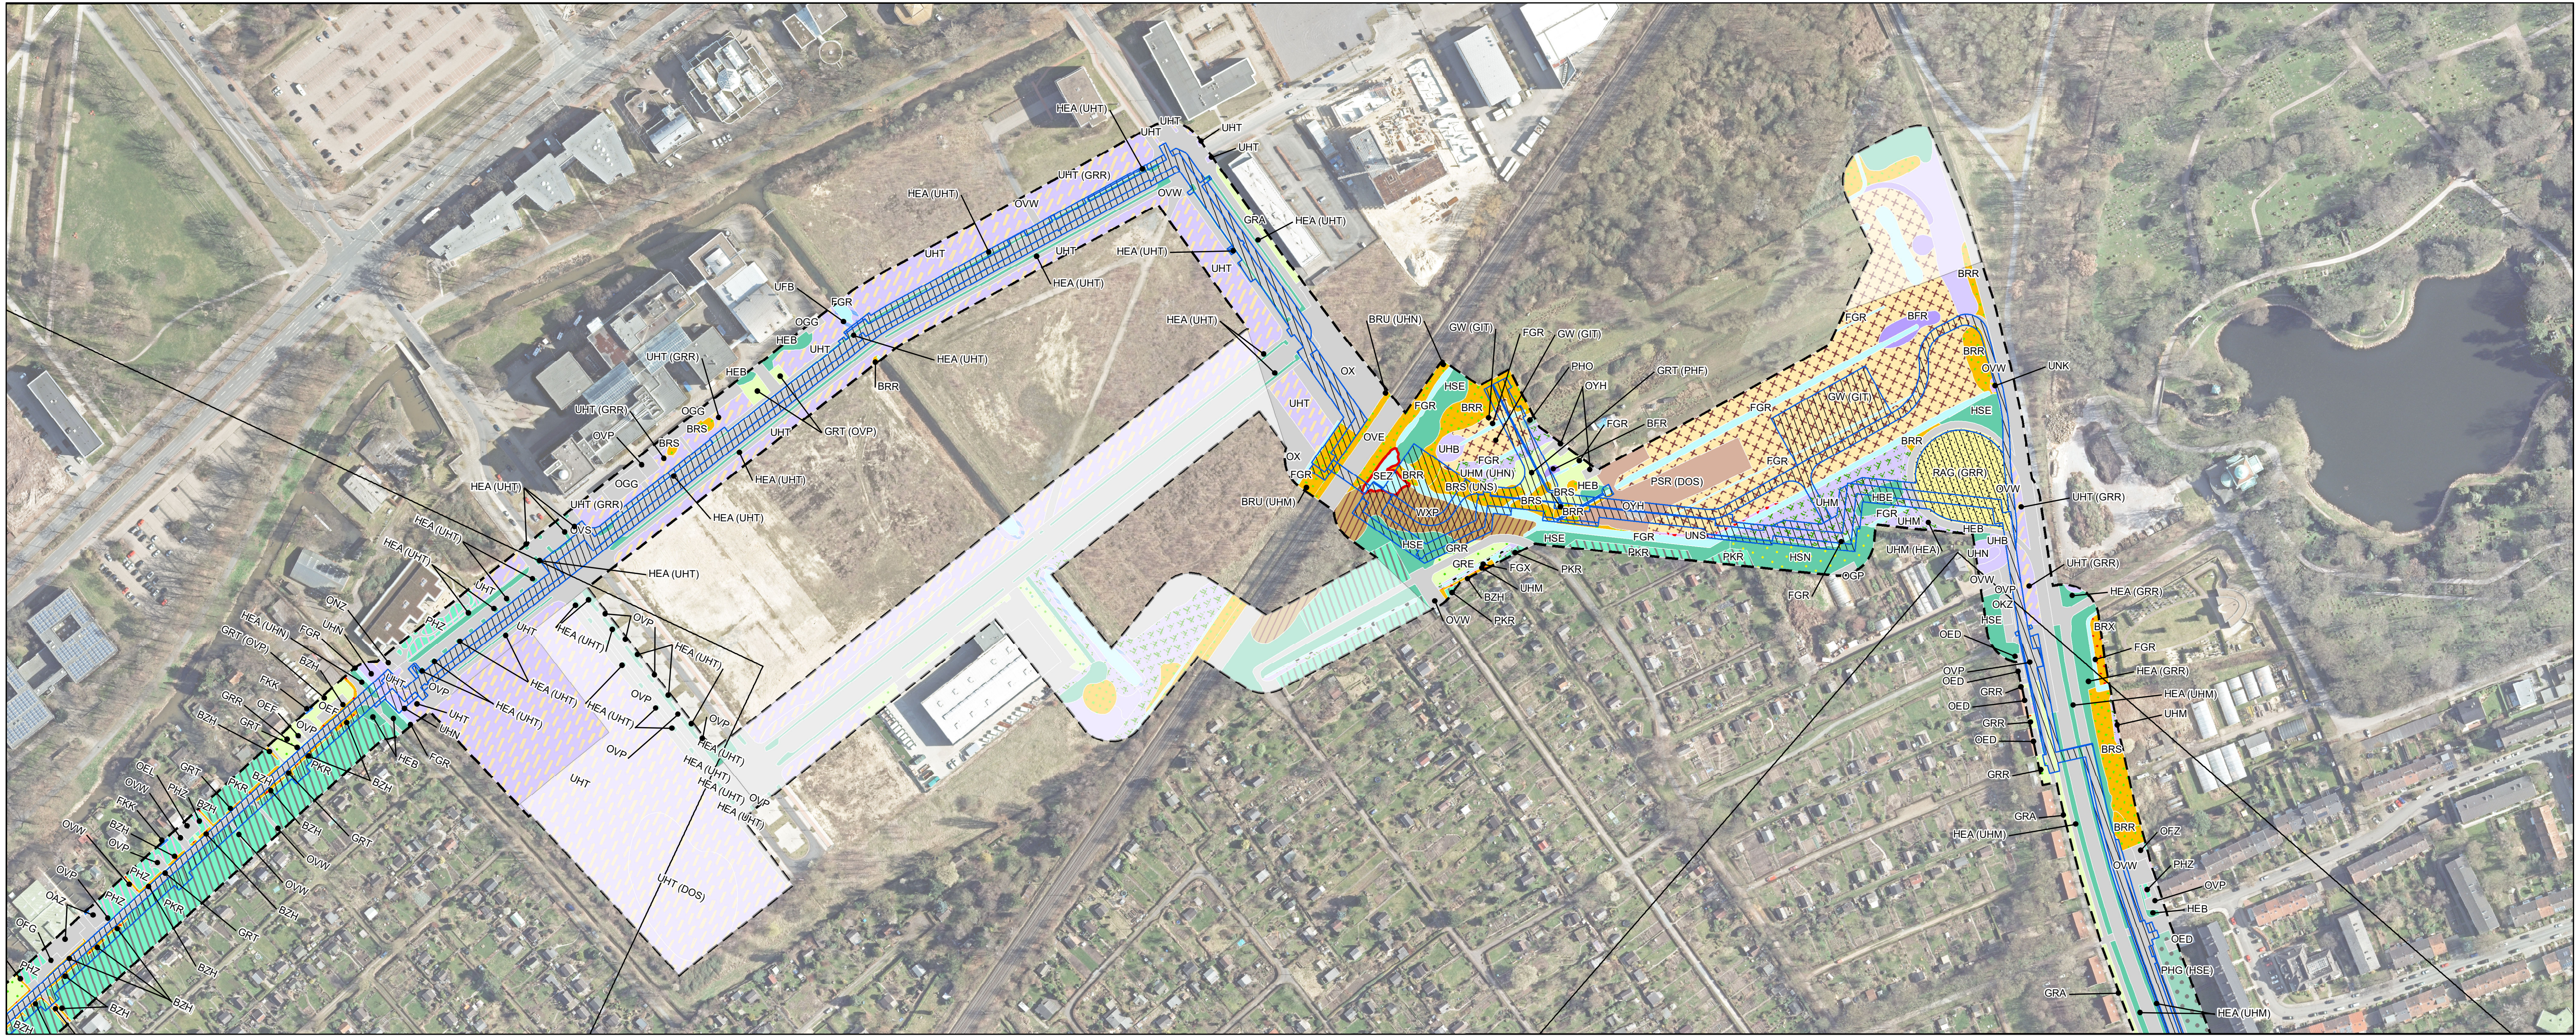

# Deckblatt

**Übersicht Kartenblätter**

Luftbilder: © GeoBasis-DE / GeoInformation Bremen 2019  
 Biotoptypen: Kartierung durch Ökologis GmbH (2018, 2019, 2020) und PGG (2020); Legende siehe letzte Seite

Index	Art der Änderung	Datum	Zeichen	Freigabe
1.	Deckblattänderung: Berücksichtigung der Trassenänderungen	01.11.2021	PS	St

Projekt  
**Fernwärme-Verbindungsleitung**

Auftraggeber  
**wesernetz** wesernetz Bremen GmbH  
 Am Gaswerkgraben 2  
 28197 Bremen  
 Ein Unternehmen von **swb**

Planverfasser	Datum	Zeichen
 Rembertistraße 30   28203 Bremen Tel 0421-699025-0   Fax 0421-699025-99 Mail bremen@pgg.de   Internet www.pgg.de	bearbeitet	01.11.2021 LE
	gezeichnet	01.11.2021 LE
	geprüft	Bremen, 01.11.2021 St

Teilvorhaben  
 ---

Projektnr.  
**2805**


Planbezeichnung | Planinhalt  
**Bestandsplan Biotoptypen**

Plan-Nr.  
**Anlage 14-1**

Index  
**2**

Maßstab  
**1:2.000**



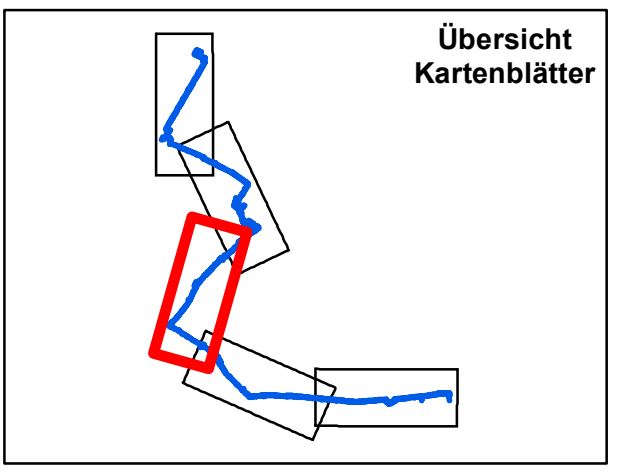

# Deckblatt

Luftbilder: © GeoBasis-DE / GeoInformation Bremen 2019  
 Biototypen: Kartierung durch Ökologis GmbH (2018, 2019, 2020) und PGG (2020); Legende siehe letzte Seite

1. Deckblattänderung: Berücksichtigung der Trassenänderungen	01.11.2021	PS	St
Index Art der Änderung	Datum	Zeichen	Freigabe

Projekt  
**Fernwärme-Verbindungsleitung**

Auftraggeber  
**wesernetz** wesernetz Bremen GmbH  
 Am Gaswerkgraben 2  
 28197 Bremen  
 Ein Unternehmen von **swb**



Planverfasser	Datum	Zeichen
Rembertstraße 30   28203 Bremen Tel 0421-699025-0   Fax 0421-699025-99 Mail bremen@pgg.de   Internet www.pgg.de	bearbeitet	01.11.2021 LE
	gezeichnet	01.11.2021 LE
	geprüft	Bremen, 01.11.2021 St

Teilvorhaben	Projektnr.
--	2805

Planbezeichnung   Planinhalt	Plan-Nr.
Bestandsplan Biototypen	Anlage 14-1
	Index
	3

Maßstab	
1:2.000	



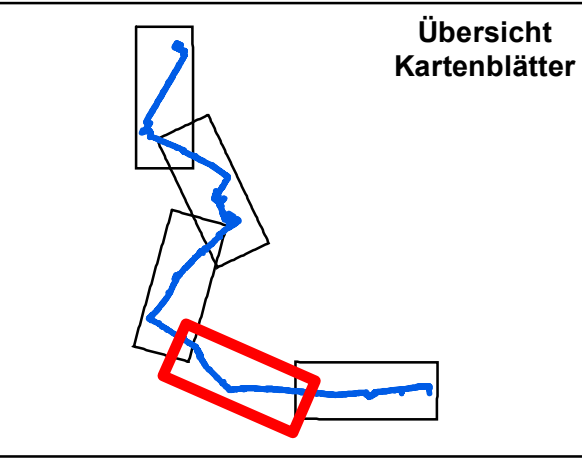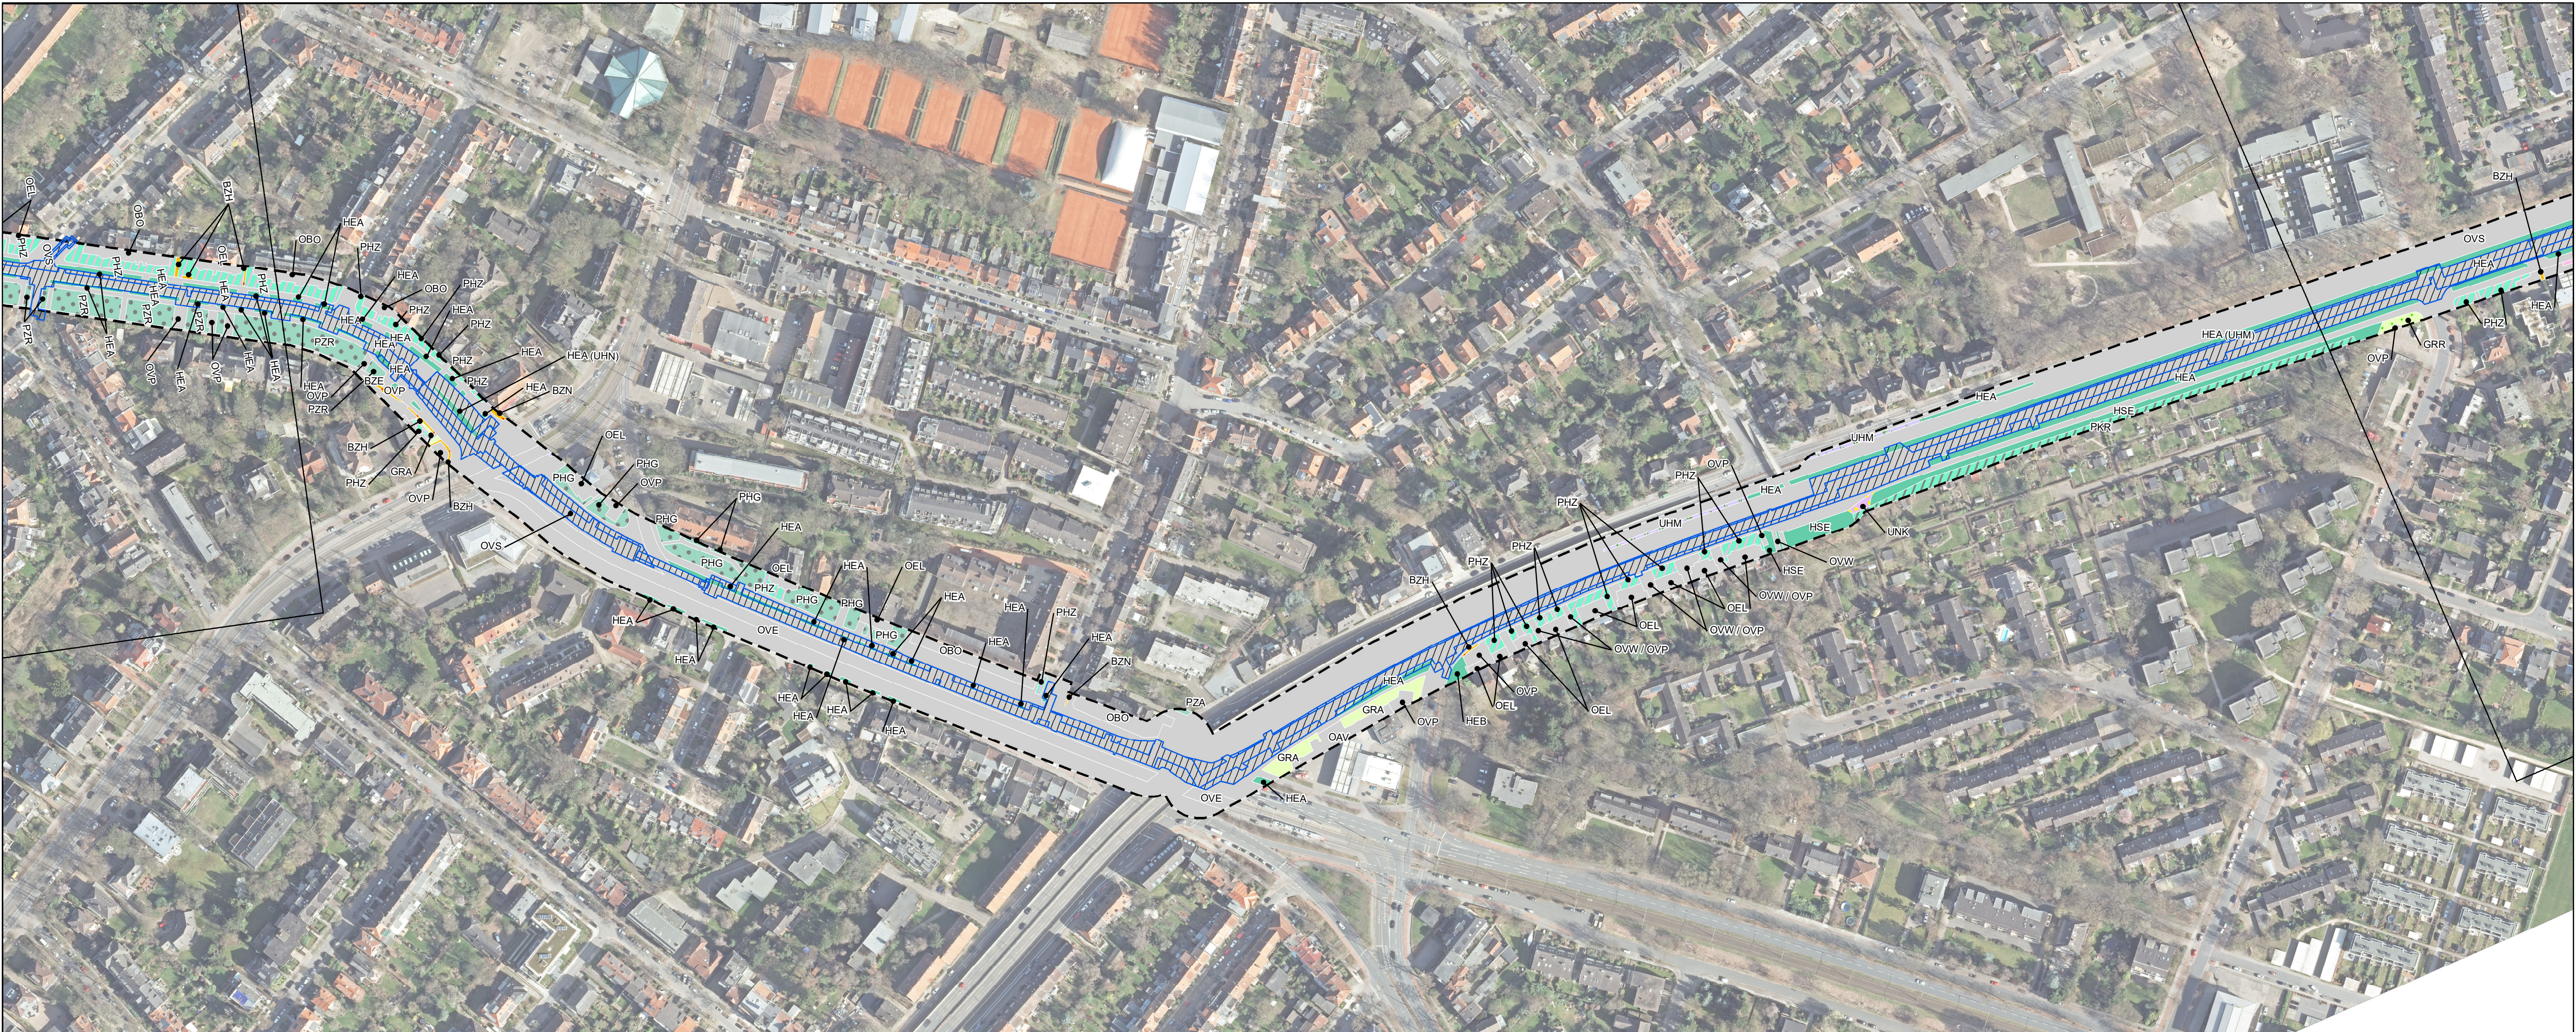

# Deckblatt

Luftbilder: © GeoBasis-DE / GeoInformation Bremen 2019  
 Biotypen: Kartierung durch Ökologis GmbH (2018, 2019, 2020) und PGG (2020); Legende siehe letzte Seite

Index	Art der Änderung	Datum	Zeichen	Freigabe
	1. Deckblattänderung: Berücksichtigung der Trassenänderungen	01.11.2021	PS	St

Projekt  
**Fernwärme-Verbindungsleitung**

Auftraggeber  
**wesernetz** wesernetz Bremen GmbH  
 Am Gaswerkgraben 2  
 28197 Bremen  
 Ein Unternehmen von **swb**



Planverfasser	Datum	Zeichen
planungsgruppe <b>grün</b> Rembertstraße 30   28203 Bremen Tel 0421-699025-0   Fax 0421-699025-99 Mail bremen@pgg.de   Internet www.pgg.de	bearbeitet	01.11.2021 LE
	gezeichnet	01.11.2021 LE
	geprüft	Bremen, 01.11.2021 St
	St	

Teilvorhaben	Projektnr.
---	2805

Planbezeichnung   Planinhalt	Plan-Nr.
Bestandsplan Biototypen	Anlage 14-1
	Index
	4

Maßstab	1:2.000	



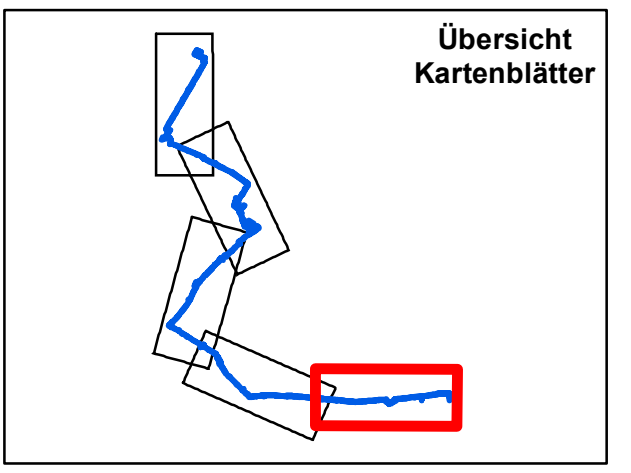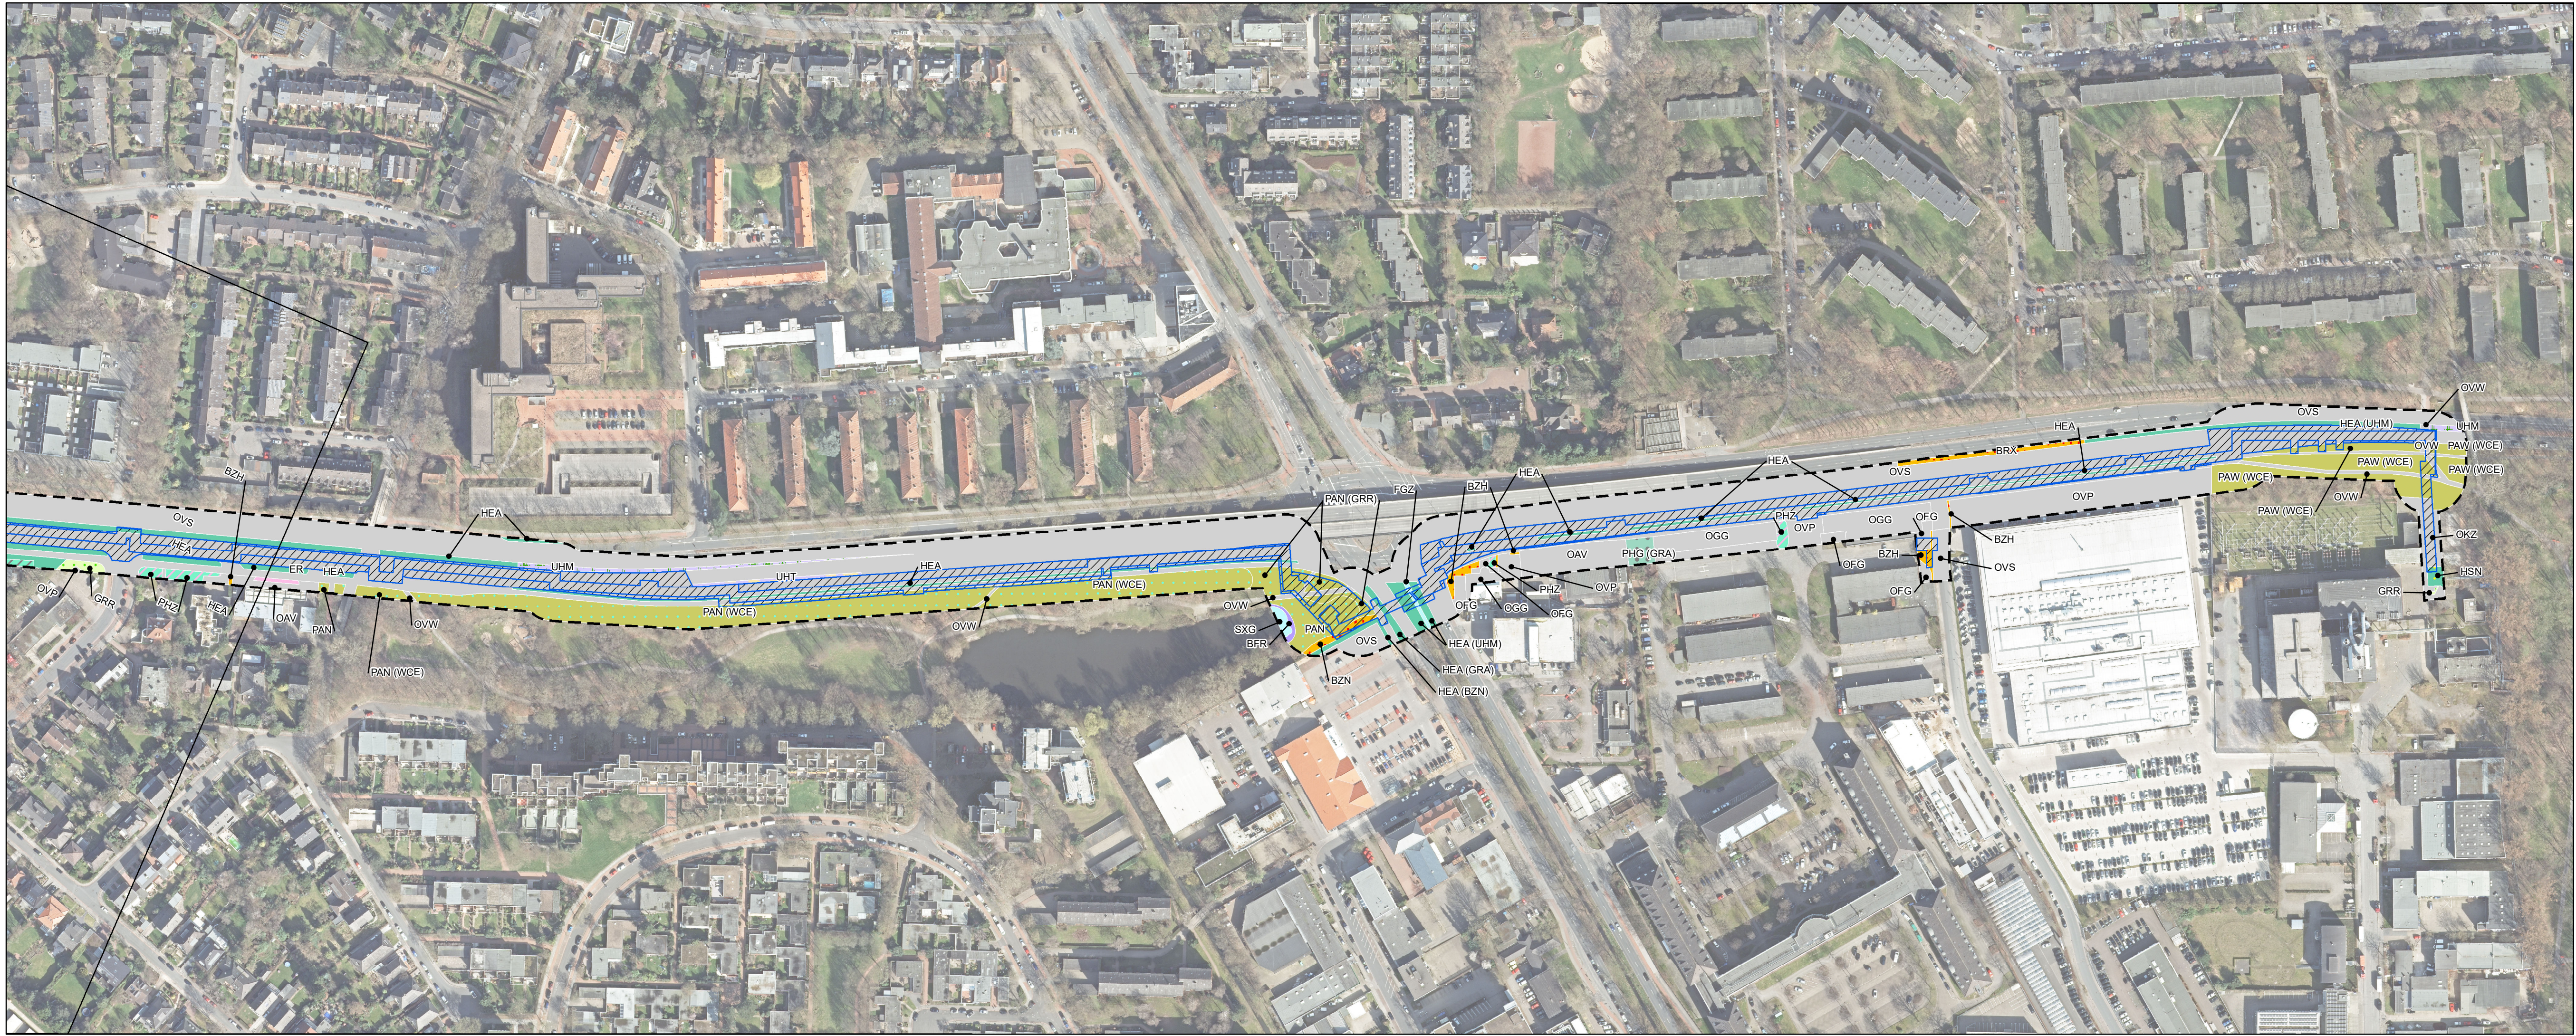

Übersicht  
Kartenblätter

# Deckblatt

Luftbilder: © GeoBasis-DE / GeoInformation Bremen 2019  
 Biotypen: Kartierung durch Ökologis GmbH (2018, 2019, 2020) und PGG (2020); Legende siehe letzte Seite

Index	Art der Änderung	Datum	Zeichen	Freigabe
	1. Deckblattänderung: Berücksichtigung der Trassenänderungen	01.11.2021	PS	St

Projekt  
**Fernwärme-Verbindungsleitung**

Auftraggeber  
**wesernetz** wesernetz Bremen GmbH  
 Am Gaswerkgraben 2  
 28197 Bremen  
 Ein Unternehmen von **swb**

Planverfasser <b>planungsgruppe grün</b> Rembertstraße 30   28203 Bremen Tel 0421-699025-0   Fax 0421-699025-99 Mail bremen@pgg.de   Internet www.pgg.de	Datum	Zeichen
	bearbeitet	01.11.2021 LE
	gezeichnet	01.11.2021 LE
	geprüft Bremen, 01.11.2021 St	

Teilvorhaben --	Projektnr. 2805
--------------------	--------------------

Planbezeichnung   Planinhalt Bestandsplan Biototypen	Plan-Nr. Anlage 14-1
	Index 5

Maßstab 1:2.000	N 
--------------------	-------





# Legende Anlage 14-1

## Planung


 Technische Planung


## Biotoptypen


 Untersuchungsgebiet

 Biotopschutz nach § 30 BNatSchG

 Einzelstrauch (BE)


 Wasserschwaden-Landröhricht (NRW)


 Mäßig nährstoffreiches Sauergras-/Binsenried (NSM)


 Schilf-Landröhricht (NRS)

 Nährstoffreiches Großseggenried (NSG)

 Feuchtgebüsch nährstoffreicher Standorte (BFR)


 Weiden-Sumpfbüsch nährstoffreicher Standorte (BNR)

 Rubus-/Lianen-Gestrüpp (BRR)


 Sonstiges naturnahes Sukzessionsgebüsch (BRS)


 Ruderalgebüsch (BRU)

 Sonstiges standortfremdes Gebüsch (BRX)

 Ziergebüsch aus überwiegend einheimischen Gehölzarten (BZE)


 Zierhecke (BZH)

 Ziergebüsch aus überwiegend nicht heimischen Gehölzarten (BZN)


 Gebüsch aus Später Traubenkirsche (BRK)

 Beet /Rabatte (ER)

 
 Nährstoffreicher Graben (FGR)

 Befestigter Graben (FGX)


 Sonstiger vegetationsarmer Graben (FGZ)


 Kleiner Kanal (FKK)


 Mäßig ausgebauter Marschbach (FMM)


 Artenarmer Scherrasen (GRA)


 Trittrasen (GRT)

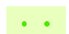
 Extensivrasen-Einsaat (GRE)

 Artenreicher Scherrasen (GRR)

 Sonstige Weidefläche (GW)

 Allee/Baumreihe (HBA)

 Sonstiger Einzelbaum/Baumgruppe (HBE)

 Allee/Baumreihe des Siedlungsbereichs (HEA)

 Einzelbaum/Baumgruppe des Siedlungsbereichs (HEB)

 Siedlungsgehölz aus ueberwiegend einheimischen Baumarten (HSE)


 Siedlungsgehölz aus ueberwiegend nicht heimischen Baumarten (HSN)


 Locker bebautes Einzelhausgebiet (OEL)

 
 Gebäude des Straßenverkehrs (OAV)

 
 Sonstige Verkehrsgebäude (OAZ)


 Offene Blockbebauung (OBO)


 Verdichtetes Einzel- und Reihenhausesgebiet (OED)


 Ferienhausgebiet (OEF)


 Sonstiger gewerblich genutzter Platz (OFG)


 Befestigte Fläche mit sonstiger Nutzung (OFZ)

 Gewerbegebiet (OGG)

 Gewächshauskomplex (OGP)

 Sonstige Anlage zur Energieversorgung (OKZ)

 Sonstiger öffentlicher Gebäudekomplex (ONZ)

 
 Brücke (OVB)


 Gleisanlage (OVE)

 Parkplatz (OVP)

 Straße (OVS)


 Weg (OVW)

 Baustelle (OX)

 Hütte (OYH)


 Sonstiges Bauwerk (OYS)

 Neue Parkanlage (PAN)

 Parkwald (PAW)


 Hausgarten mit Großbäumen (PHG)

 Obst- und Gemüsegarten (PHO)


 Sonstige Grünanlage mit altem Baumbestand (PZR)


 Sonstige Grünanlage ohne Altbäume (PZA)

 
 Struktureiche Kleingartenanlage (PKR)

 Neuzeitlicher Ziergarten (PHZ)


 Reitsportanlage (PSR)


 Sonstige Grasflur magerer Standorte (RAG)


 Sonstiges naturnahes nährstoffreiches Stillgewässer (SEZ)


 Stillgewässer in Grünanlage (SXG)


 Wiesentümpel (STG)

 Bach- und sonstige Uferstaudenflur (UFB)

 Halbruderales Gras- und Staudenflur feuchter Standorte (UHF)


 Halbruderales Gras- und Staudenflur mittlerer Standorte (UHM)


 Halbruderales Gras- und Staudenflur trockener Standorte (UHT)


 Artenarme Brennesselflur (UHB)


 Nitrophiler Staudensaum (UHN)

 Staudenknöterich-Gestrüpp (UNK)

 Bestand des Drüsigen Springkrauts (UNS)

 Waldlichtungsflur basenreicher Standorte (UWR)

 Ahorn- und Eschen-Pionierwald (WPE)

 Sonstiger Pionier- und Sukzessionswald (WPS)

 Waldrand mittlerer Standorte (WRM)

 Hybridpappelforst (WXP)

# Deckblatt