

<sup>1</sup> Datenlieferung des UBB (Baumkataster, 2020); ergänzt durch HK GmbH (2020); ergänzt durch Büro Andreas Block-Daniel (2019, 2020), ergänzt und korrigiert durch Okologis GmbH (2019, 2020)  
Luftbilder: © GeoBasis-DE / GeoInformation Bremen 2019

Index	Art der Änderung	Datum	Zeichen	Freigabe
	1. Deckblattänderung: Berücksichtigung der Trassenänderungen	01.11.2021	PS	St

Projekt  
**Fernwärme-Verbindungsleitung**

Auftraggeber  
**wesernetz** wesernetz Bremen GmbH  
Am Gaswerkgraben 2  
28197 Bremen  
Ein Unternehmen von **swb**

Planverfasser	Datum	Zeichen
 Rembertstraße 30   28203 Bremen Tel 0421-699025-0   Fax 0421-699025-99 Mail bremen@pgg.de   Internet www.pgg.de	bearbeitet	01.11.2021 PS
	gezeichnet	01.11.2021 PS
	geprüft	Bremen, 01.11.2021 St

Teilvorhaben  
--


Projektnr.  
2805

Planbezeichnung | Planinhalt  
**Bestandsplan Bäume**

Plan-Nr.  
Anlage 14-2

Index  
1

Maßstab  
1:2.000

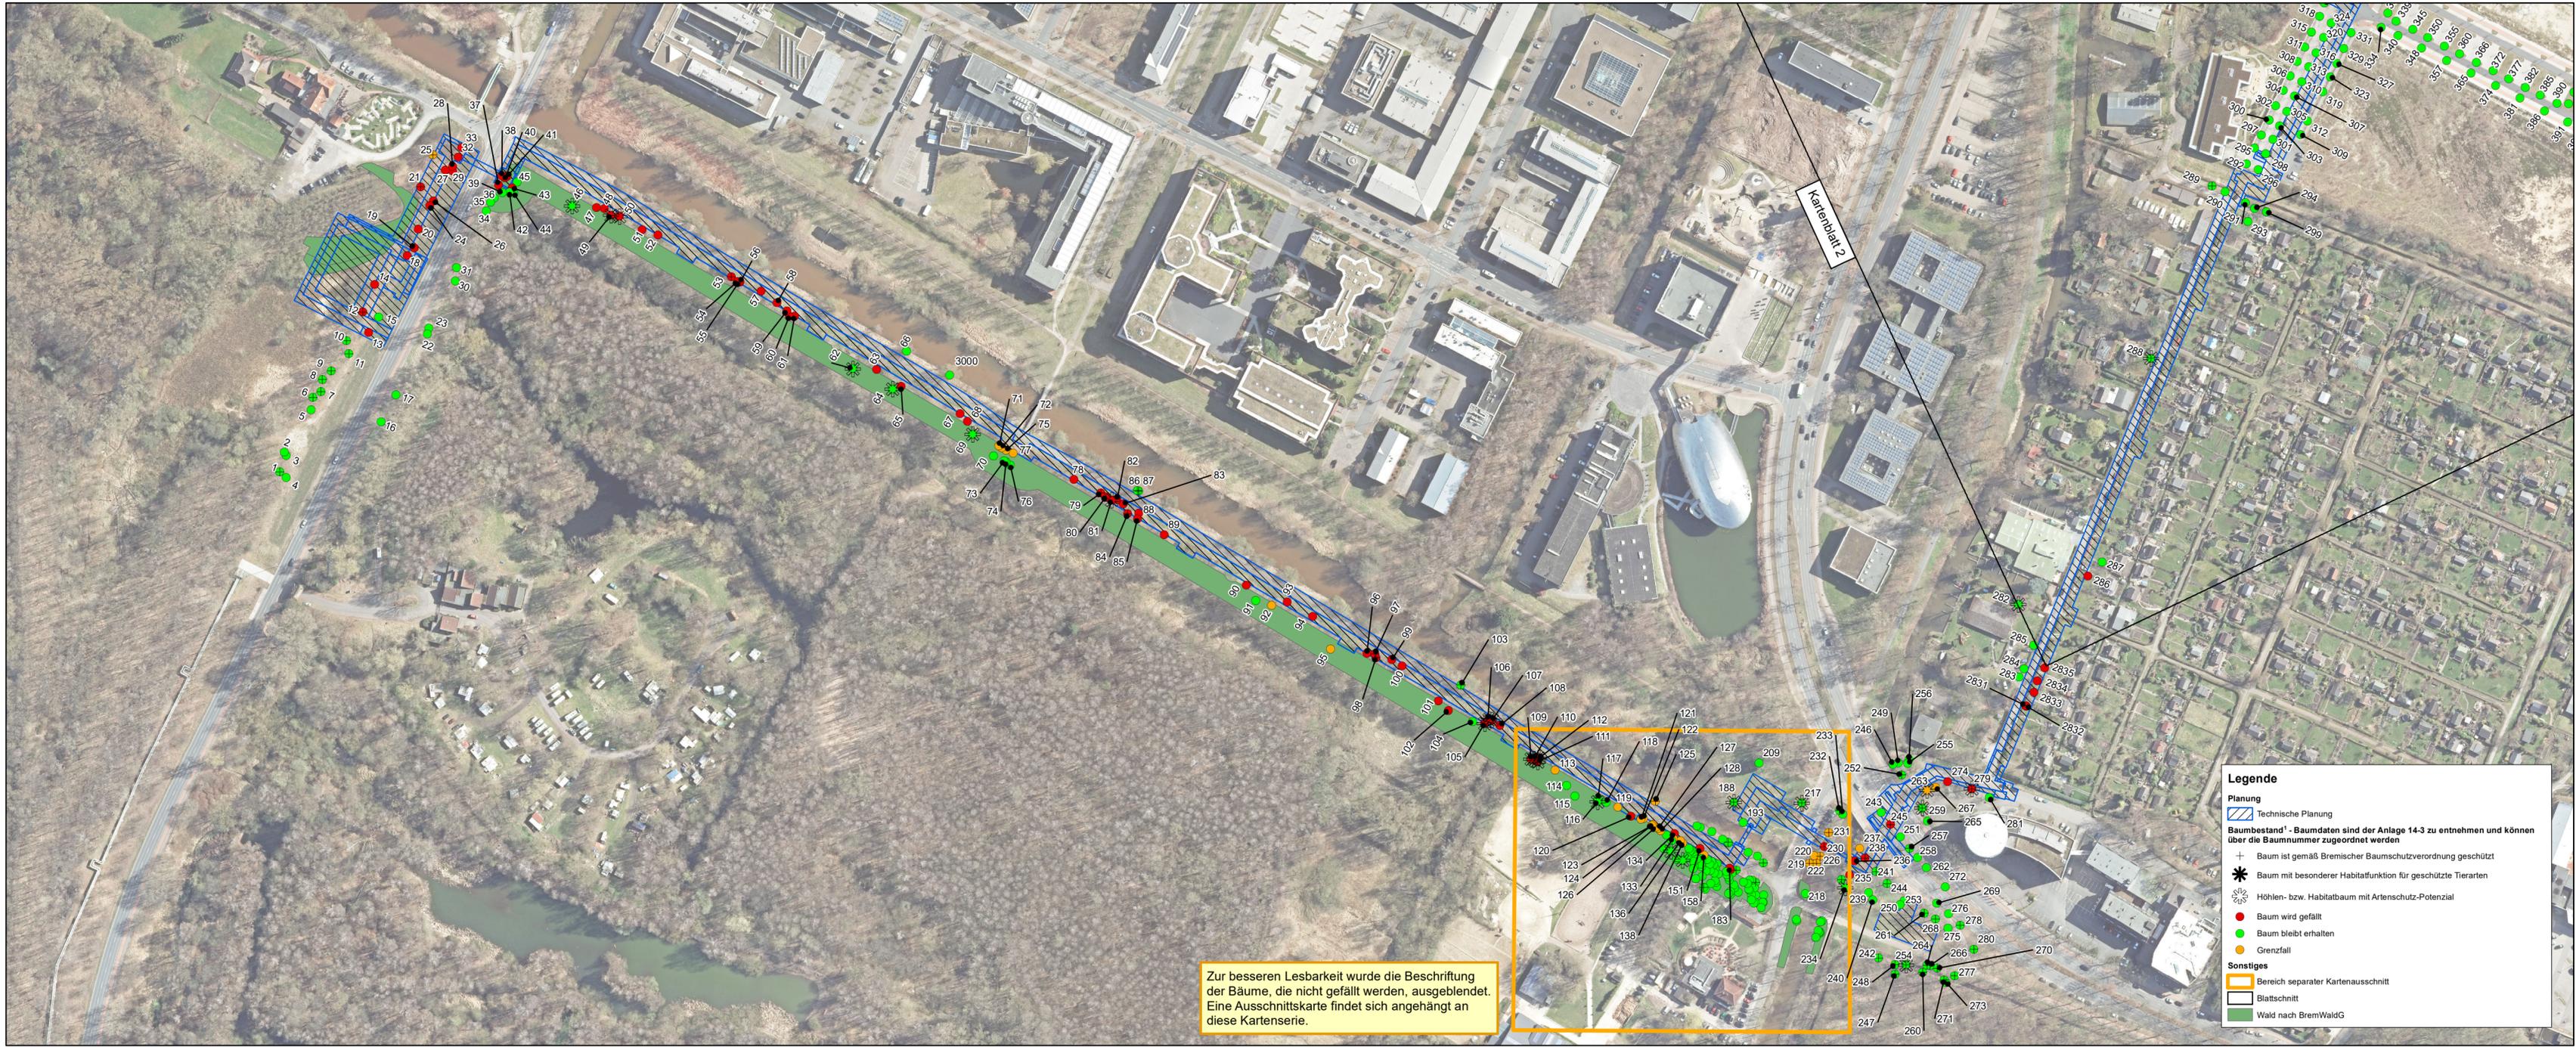

Zur besseren Lesbarkeit wurde die Beschriftung der Bäume, die nicht gefällt werden, ausgeblendet. Eine Ausschnittskarte findet sich angehängt an diese Kartenserie.

**Legende**

**Planung**

- Technische Planung

**Baumbestand<sup>1</sup> - Baumdaten sind der Anlage 14-3 zu entnehmen und können über die Baumnummer zugeordnet werden**

- + Baum ist gemäß Bremischer Baumschutzverordnung geschützt
- \* Baum mit besonderer Habitatfunktion für geschützte Tierarten
- Höhlen- bzw. Habitatbaum mit Artenschutz-Potenzial
- Baum wird gefällt
- Baum bleibt erhalten
- Grenzfall

**Sonstiges**

- Bereich separater Kartenausschnitt
- Blattschnitt
- Wald nach BremWaldG