

Kartenblatt 1

Kartenblatt 3

**Legende**

Planung

- Technische Planung


Baumbestand! - Baumdaten sind der Anlage 14-3 zu entnehmen und können über die Baumnummer zugeordnet werden

- Baum ist gemäß Bremischer Baumschutzverordnung geschützt
- Baum mit besonderer Habitatfunktion für geschützte Tierarten
- Höhlen- bzw. Habitatbaum mit Artenschutz-Potenzial
- Baum wird gefällt
- Baum bleibt erhalten
- Grenzfall

Sonstiges

- Bereich separater Kartenausschnitt
- Blattschnitt
- Wald nach BremWaldG

# Deckblatt

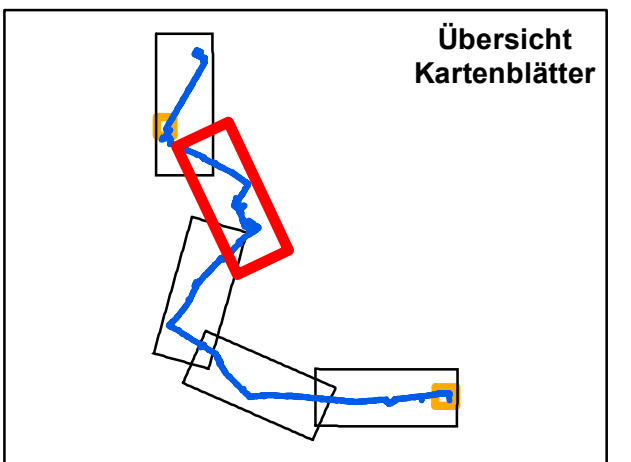

<sup>1</sup> Datenlieferung des UBB (Baumkataster, 2020); ergänzt durch HK GmbH (2020); ergänzt durch Büro Andreas Block-Daniel (2019, 2020), ergänzt und korrigiert durch Ökologis GmbH (2019, 2020)  
Luftbilder: © GeoBasis-DE / GeoInformation Bremen 2019

Index	Art der Änderung	Datum	Zeichen	Freigabe
	1. Deckblattänderung: Berücksichtigung der Trassenänderungen	01.11.2021	PS	St

Projekt

## Fernwärme-Verbindungsleitung

Auftraggeber

**wesernetz** wesernetz Bremen GmbH  
Am Gaswerkgraben 2  
28197 Bremen

Ein Unternehmen von **swb**

Planverfasser	planungsgruppe grün	Datum	Zeichen
bearbeitet	Rembertstraße 30   28203 Bremen Tel 0421-699025-0   Fax 0421-699025-99 Mail bremen@pgg.de   Internet www.pgg.de	01.11.2021	PS
gezeichnet		01.11.2021	PS
geprüft		Bremen, 01.11.2021	St

Teilvorhaben

Projektnr.

2805

Planbezeichnung | Planinhalt

Bestandsplan Bäume

Plan-Nr.

Anlage 14-2

Index

2

Maßstab

1:2.000