Deckblatt

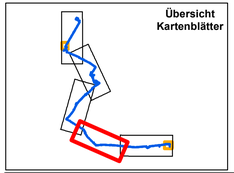

[1] Datenlieferung des UBB (Baumkataster, 2020); ergänzt durch HK GmbH (2020); ergänzt durch Büro Andreas Block-Daniel (2019, 2020), ergänzt und korrigiert durch Ökologis GmbH (2019, 2020)

Luftbilder: © GeoBasis-DE / GeoInformation Bremen 2019

Index	Art der Änderung	Datum	Zeichen	Freigabe
	1. Deckblattänderung: Berücksichtigung der Trassenänderungen	01.11.2021	PS	St

Projekt

Fernwärme-Verbindungsleitung

Auftraggeber

wesernetz
Ein Unternehmen von swb

wesernetz Bremen GmbH
Am Gaswerkgraben 2
28197 Bremen

Planverfasser

planungsgruppe grün

Rembertistraße 30 | 28203 Bremen
Tel 0421-699025-0 | Fax 0421-699025-99
Mail bremen@pgg.de | Internet www.pgg.de

	Datum	Zeichen
bearbeitet	01.11.2021	PS
gezeichnet	01.11.2021	PS
geprüft	Bremen, 01.11.2021 St	

Teilvorhaben

--

Projektnr.

2805

Planbezeichnung | Planinhalt

Bestandsplan Bäume

Plan-Nr.

Anlage 14-2

Index

4

Maßstab

1:2.000

N

Q:\2805\Gis_Plots\3\Bestand_Konfliktplan\mxd\P2805_Fernwärme_Bremen_Bestandsplan_Bäume_211101.mxd